


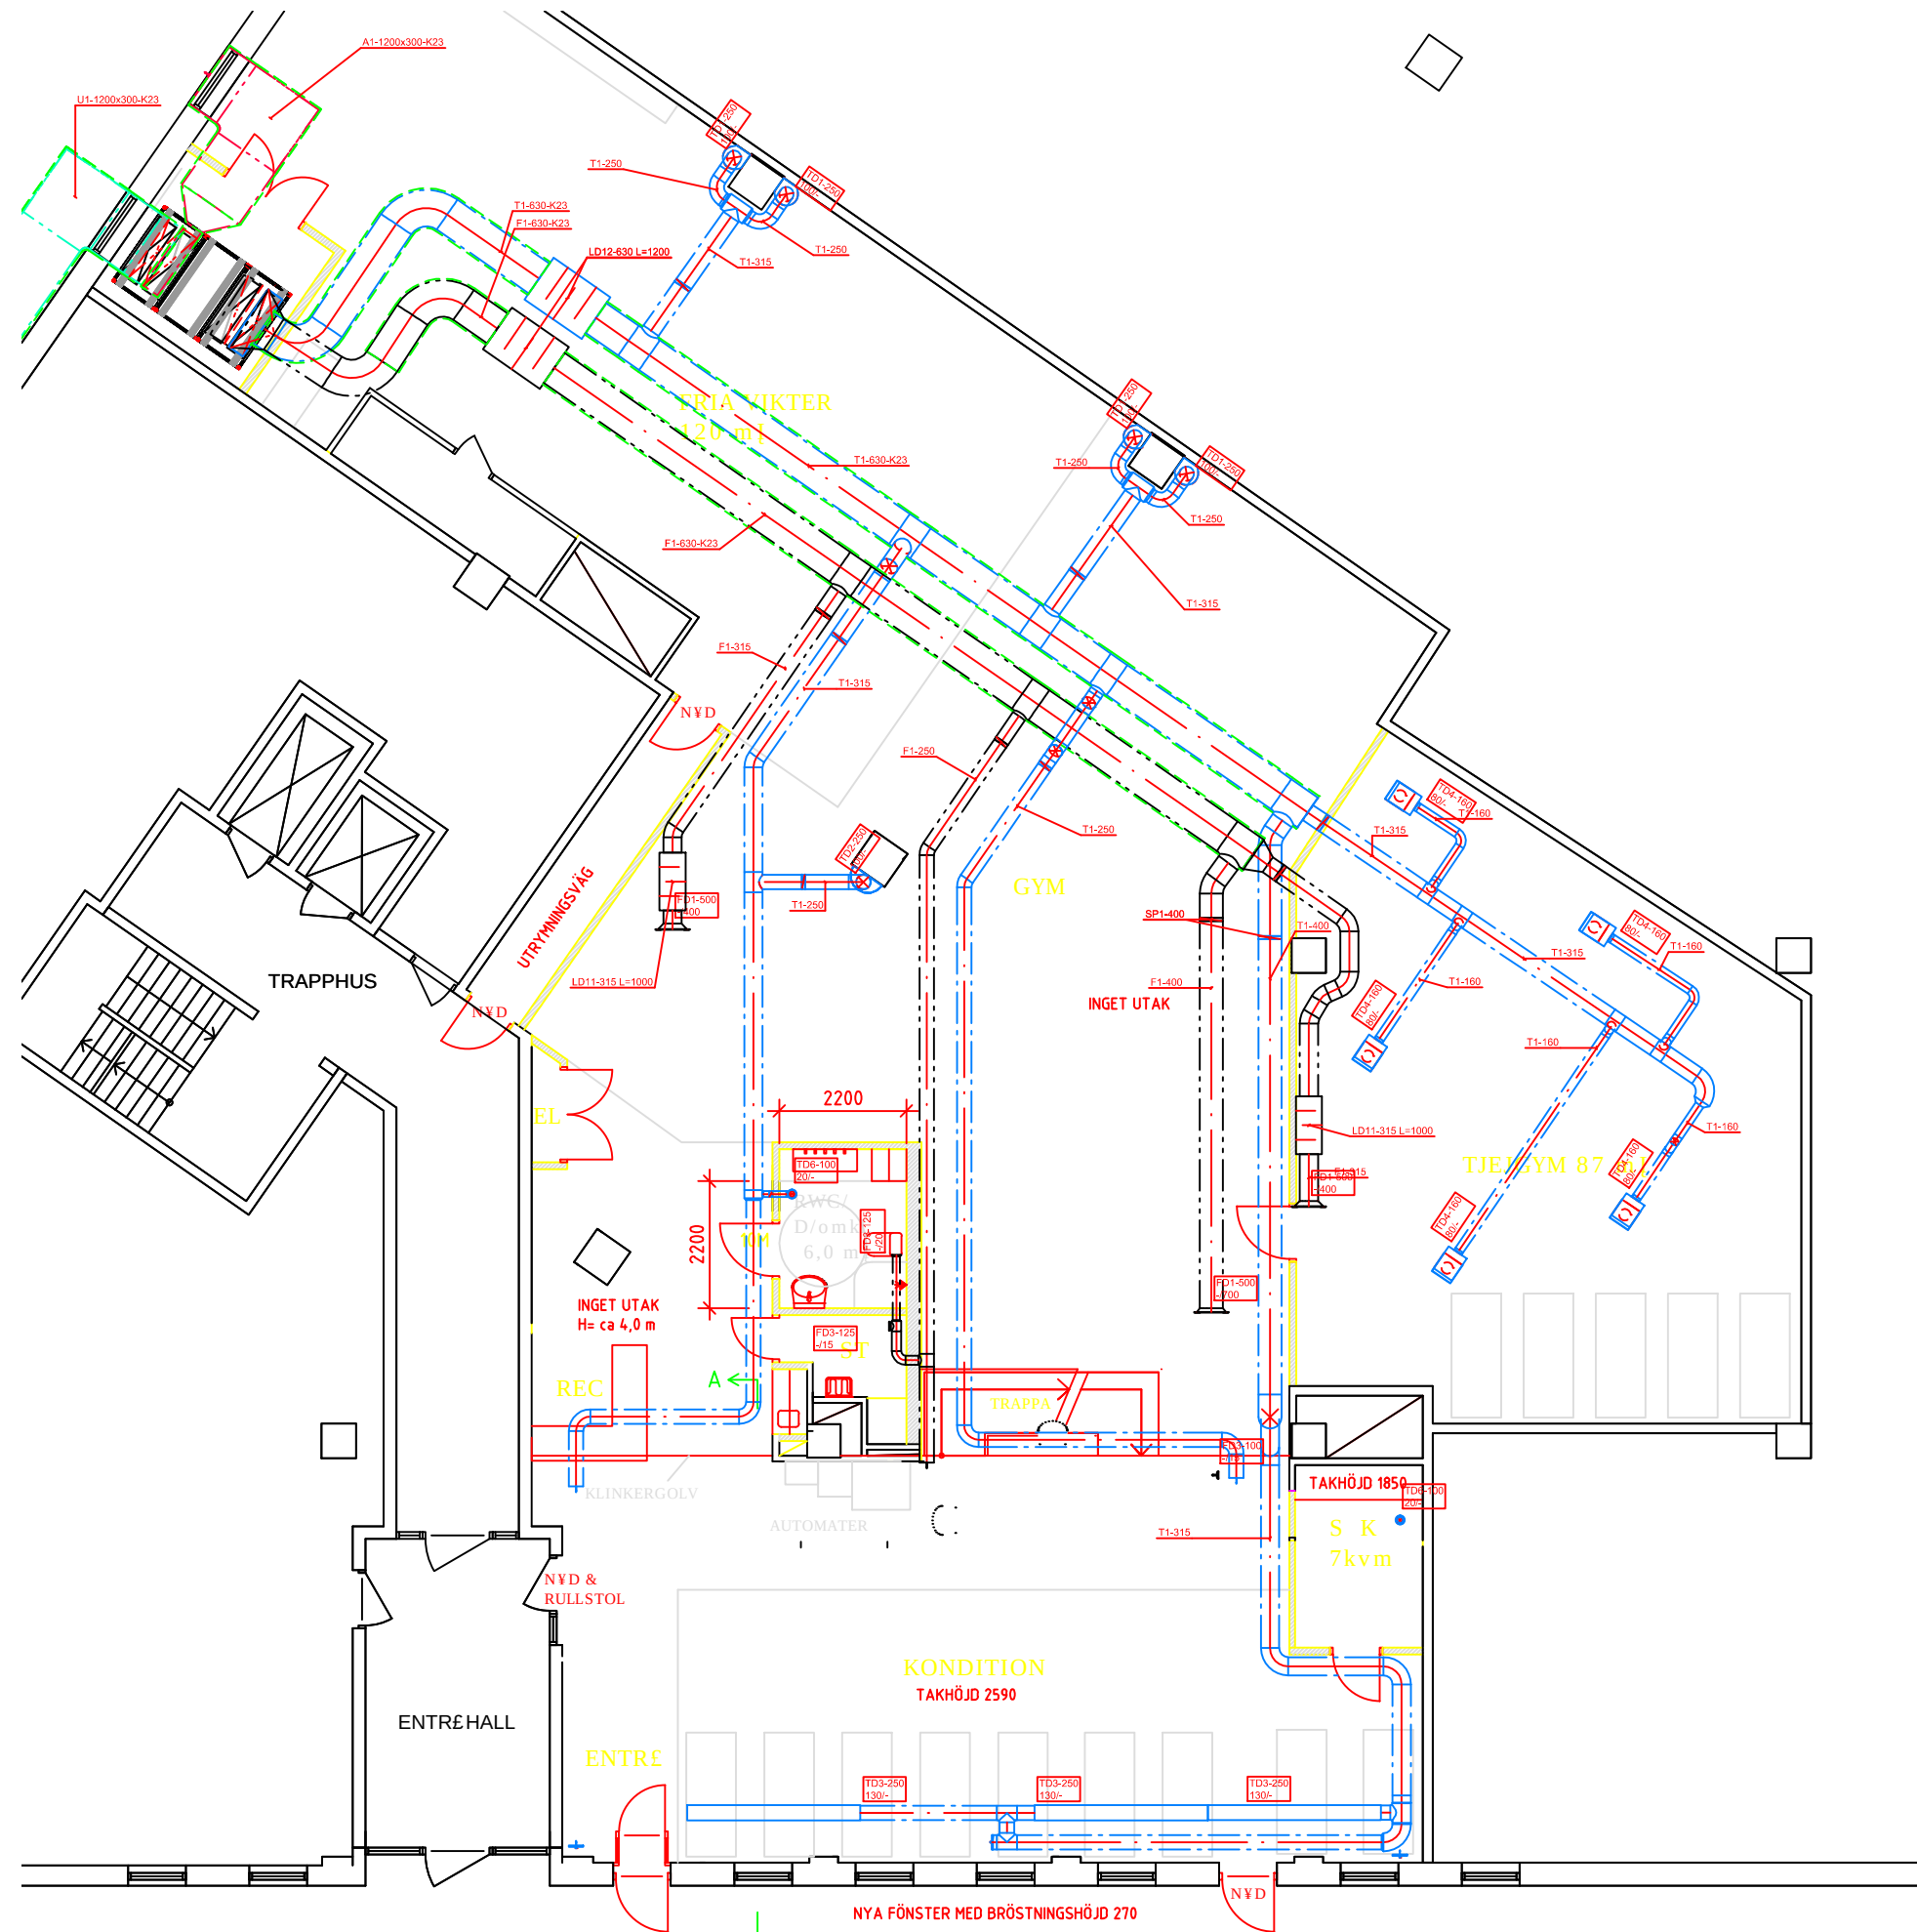

BET	ANT	NDRINGEN AVSER		DATUM	SIGN
RELATIONSRITNING					
24/7 FITNESS SPj NGA kv MANDELBLOMMAN undervärming					
	A			TEL	FAX
	K			TEL	FAX
	V	Krj s Ventilation AB		TEL 08-50037145	FAX 08-50037110
	E			TEL	FAX
	M			TEL	FAX
	I			TEL	FAX
UPPDRAGSNUMMER		RITAD AV	KONSTRUERAD AV	HANDL. GGARE	
		KT	KT/LP		
ARKIVNUMMER		DATUM		SIGNATUR	
		2014-02-12			
V:57:1					
SKALA		NUMMER			BET